給水装置工事改造　完成図	
水道所在地	○区○○　○-○-○
水道番号	○○-○○○○○○-○○
指定給水装置工事事業者	
施主名	○○　○○○
完成年月日	

凡例(表示省略)				
給水管	口径	13 mm	管種	XPEP
給湯管	口径	13 mm	管種	XPEP

N
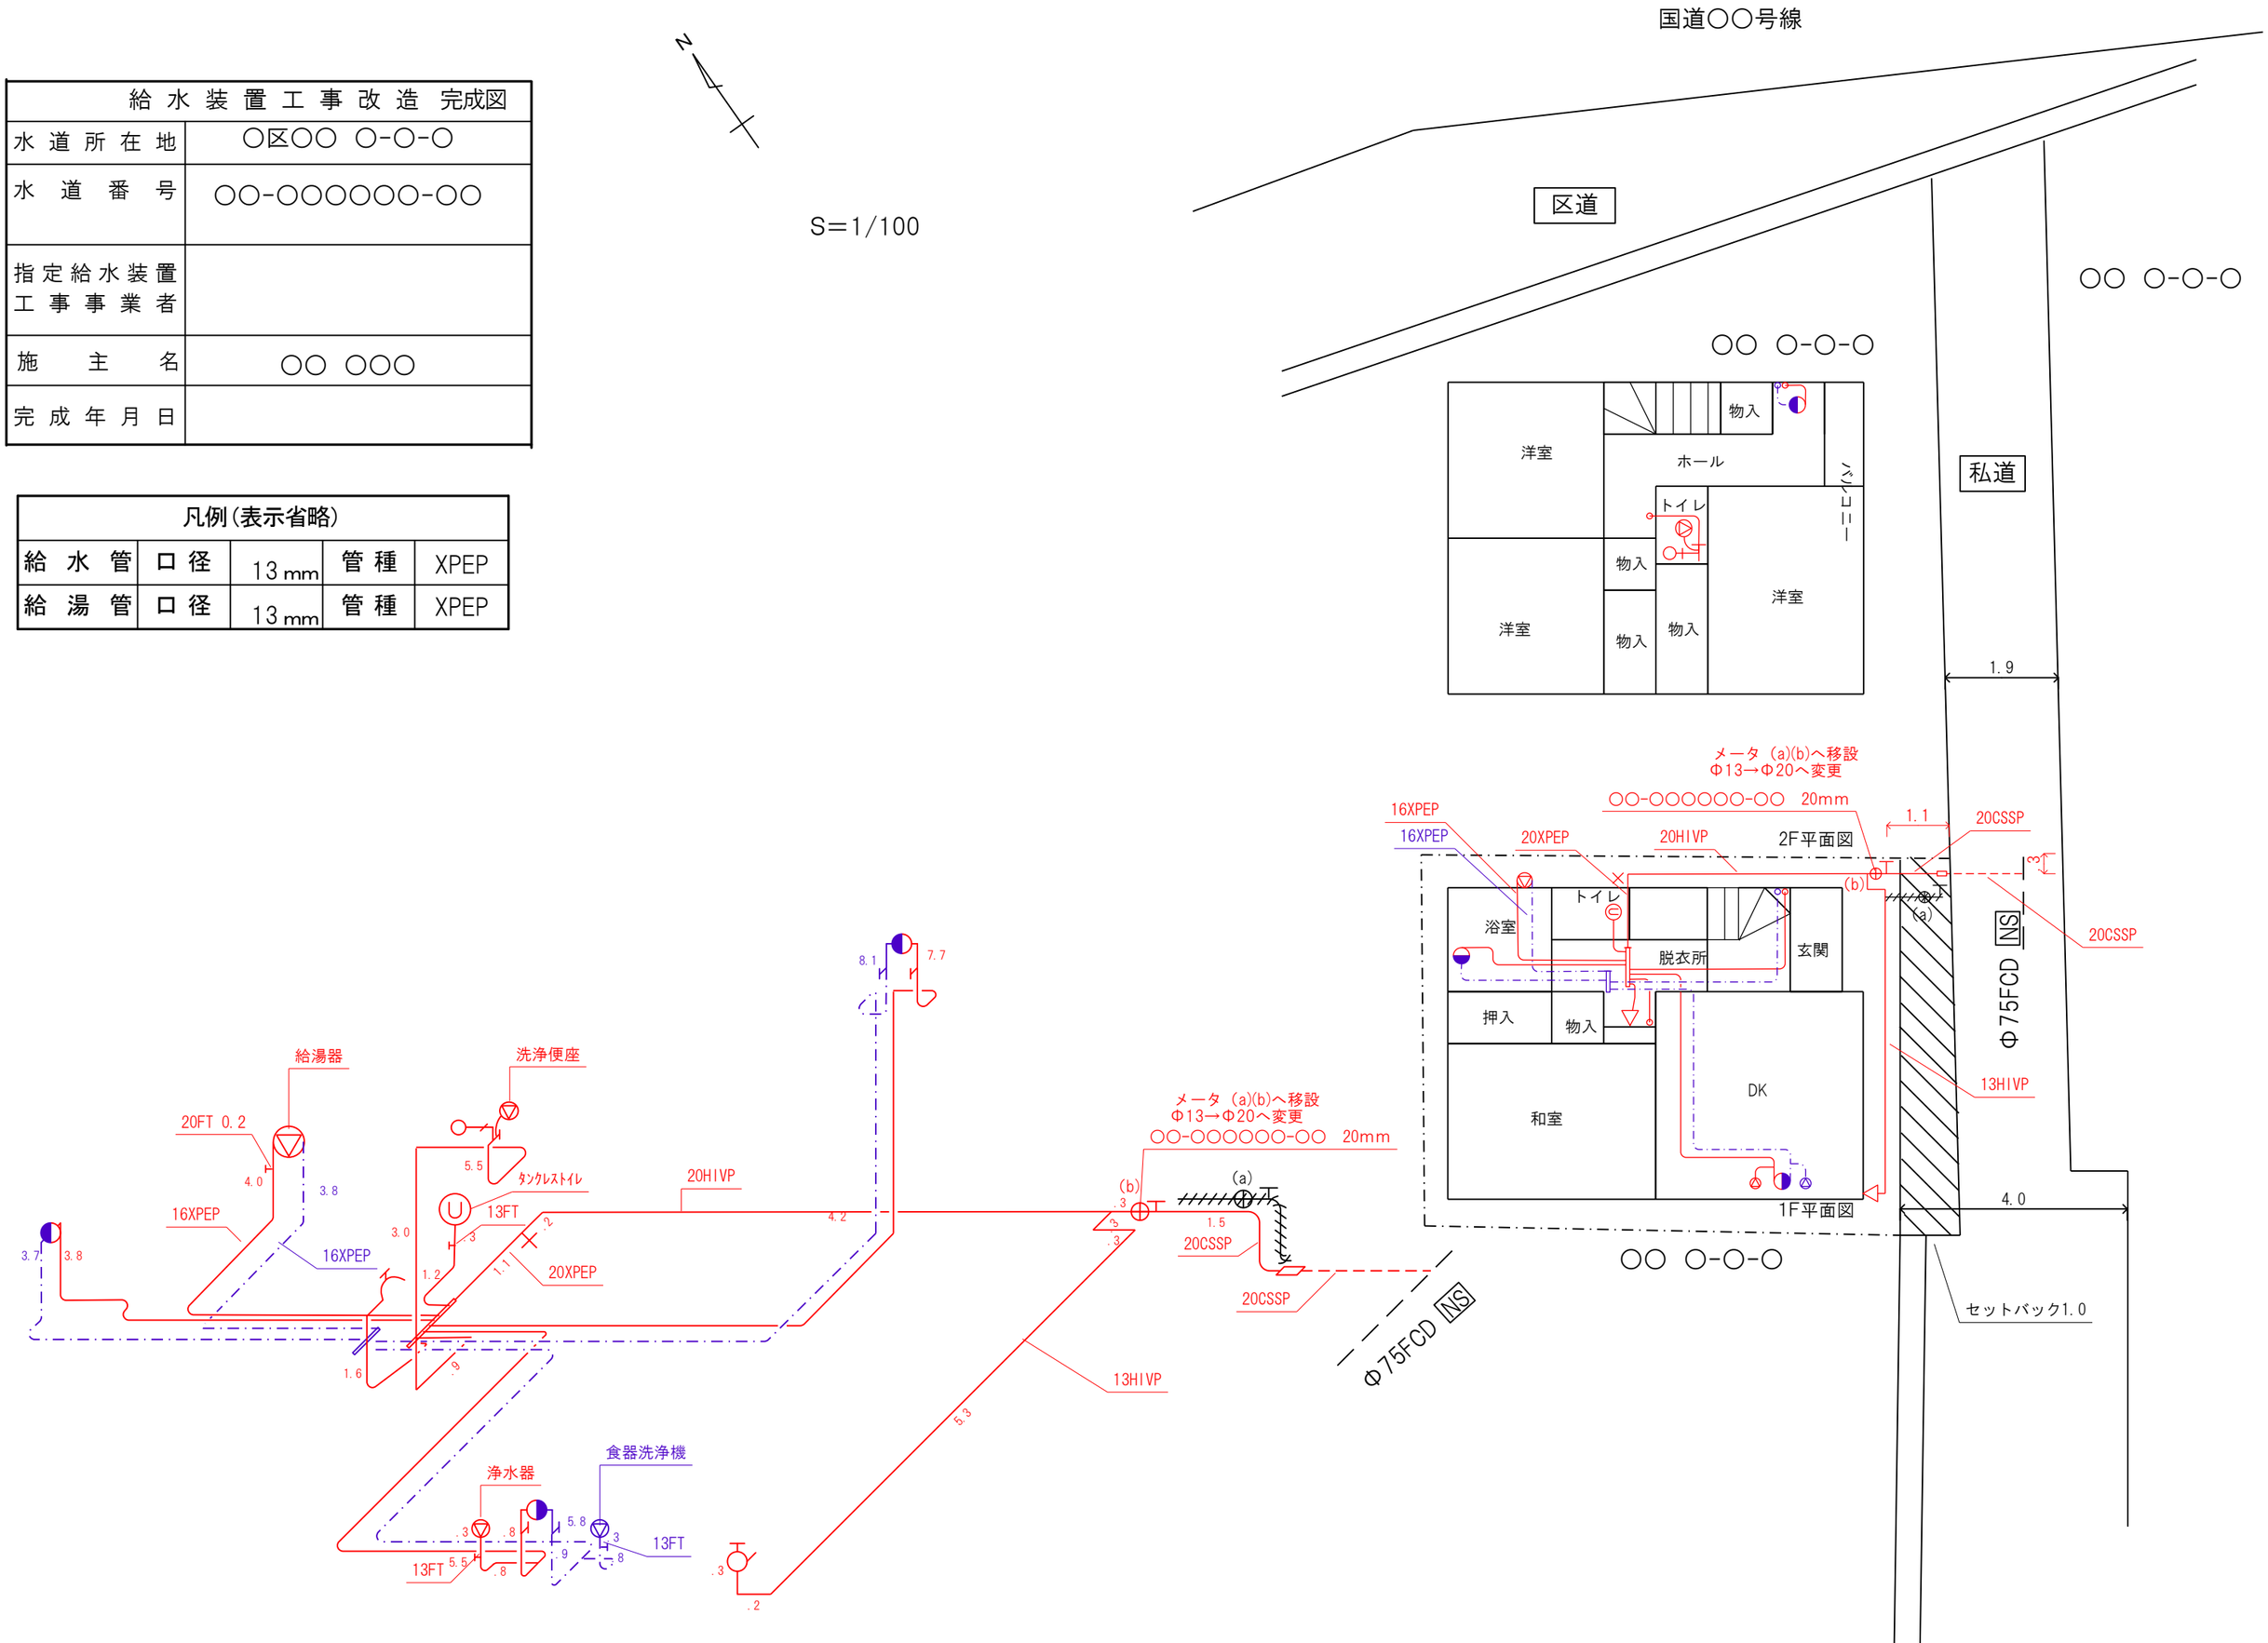
S=1/100